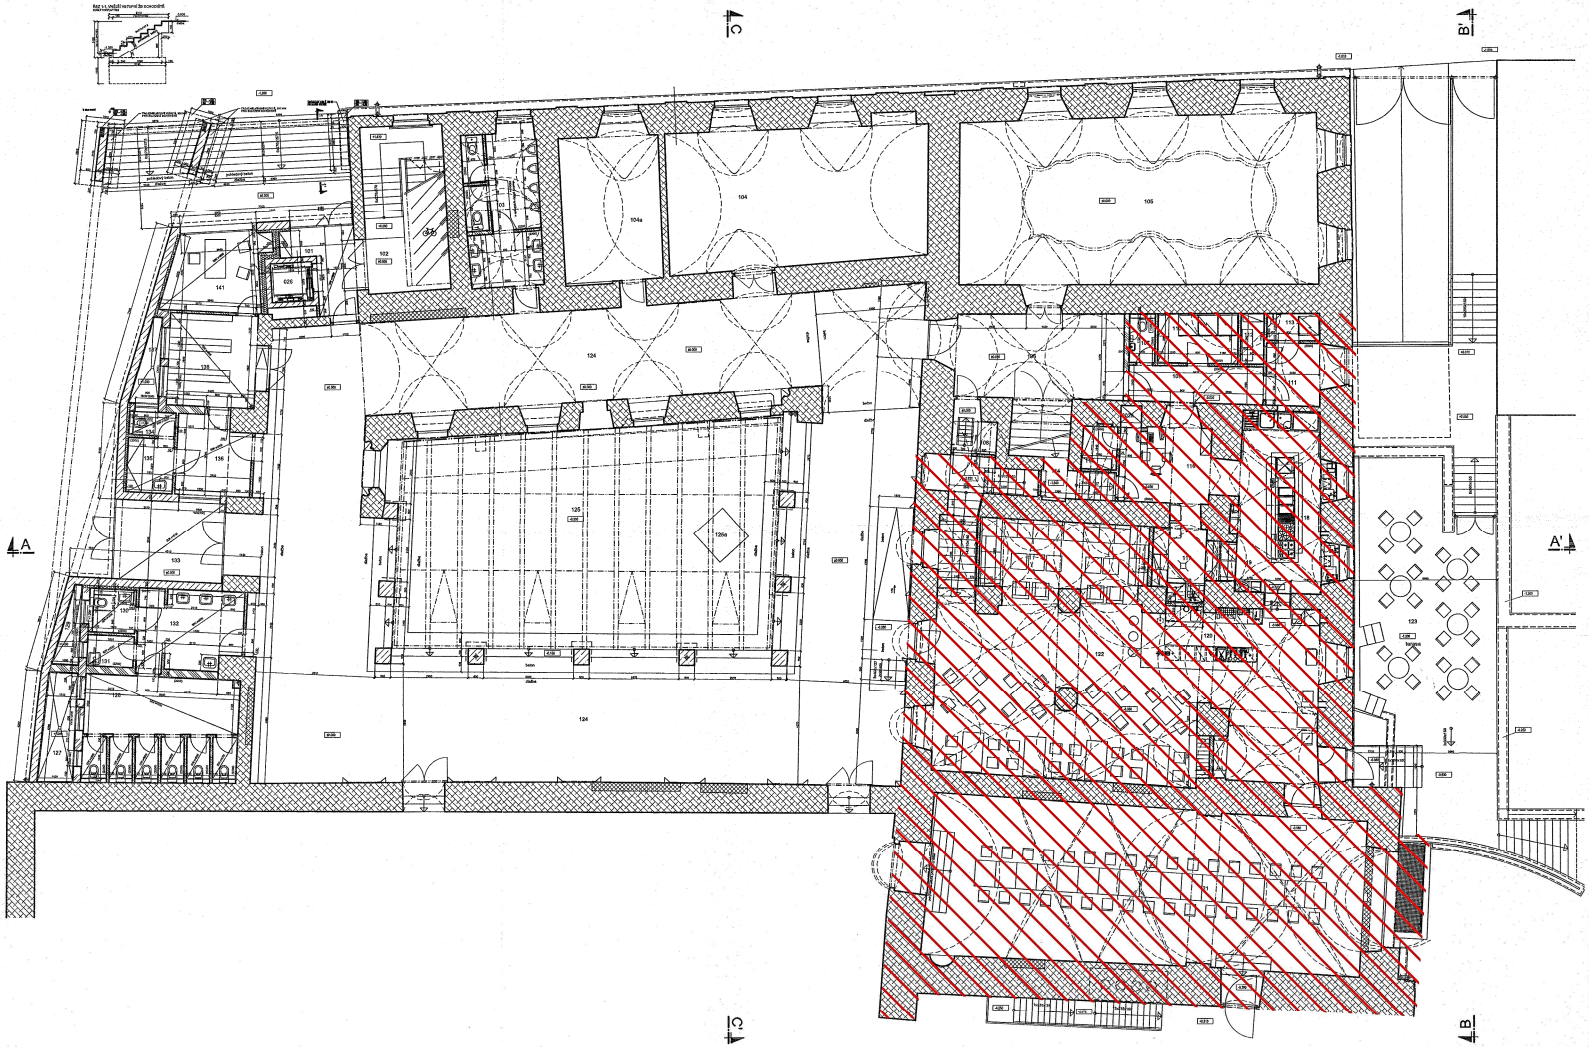

legenda materiálů:

- monolitický železobeton
- tepelně izolační betonové zdivo (U=0.3 W/m2K)
- zdivo pórobeton (např. YTONG)
- zdivo CP
- pěnové sklo
- stávající zdivo

prostory restaurace U Přemka určené k vyjmutí ze zřizovací listiny OKO příspěvková organizace
datum zpracování 1.9.2017

tabulka místností - 1.NP:

č.m.	funkce	plocha	podlaha	skladba podlahy	stěny	strop
101	vstup	7.67	kamenná dlažba 30mm - typ A	S-08	štukovaná omítka	SDK 15mm
102	schodiště	20.63	původní	-	původní - přetřískovat, vymalovat	-
103	WC Muži	17.35	keramická dlažba tažená max. 10mm vč. hydroizolační stěrky - typ B	S-04	keramický obklad 2200mm na hydroizolační stěrku - typ A, integrovaná zrcadla nad umyvadly / nad obkladem přetřískovat a vymalovat	klenba - přetřískovat, vymalovat
104	depozitář	57.15	keramická dlažba tažená max. 10mm - typ C	S-04	do výšky 1m zcela sanační omítky, kompletní přetřískovat vč. původních, vymalovat, bez obkladů v nice s umyvadlem	klenba - přetřískovat, vymalovat
104a	depozitář	23.19	keramická dlažba tažená max. 10mm - typ C	S-04	do výšky 1m zcela sanační omítky, kompletní přetřískovat vč. původních, vymalovat, bez obkladů v nice s umyvadlem	klenba - přetřískovat, vymalovat
105	hala, výstavní sál	95.01	původní	-	původní omítky, opravit po injektážích a po rekonstrukci elektro a vytápění, vymalovat.	původní fresky - chránit proti prachu
106	hala	23.50	cihelná dlažba 150x300x30	S-03	omítka 15mm a vápenný štuk	původní klenba - vymalovat
107	WC	1.71	keramická dlažba tažená max. 10mm - typ C	-	keramický obklad 2000mm - typ c, omítka a vápenný štuk	původní klenba - vymalovat
108	technický vstup do sklepa	3.01	keramická dlažba tažená max. 10mm - typ C	-	omítka a vápenný štuk	omítka a vápenný štuk
109	chodba	7.52	keramická dlažba tažená max. 10mm - typ C	-	keramický obklad 2000mm - typ c, omítka a vápenný štuk	původní klenba - vymalovat
110	denní sklad	5.97	keramická dlažba tažená max. 10mm - typ C	-	keramický obklad 2000mm - typ c, omítka a vápenný štuk	původní klenba - vymalovat
111	zádveří	6.65	keramická dlažba tažená max. 10mm - typ C	-	keramický obklad 2000mm - typ c, omítka a vápenný štuk	původní klenba - vymalovat
112	skříňová komora	7.76	keramická dlažba tažená max. 10mm - typ C	-	keramický obklad 2000mm - typ c, omítka a vápenný štuk	původní klenba - vymalovat
113	odpadky	2.18	keramická dlažba tažená max. 10mm - typ C	-	keramický obklad 2000mm - typ c, omítka a vápenný štuk	původní klenba - vymalovat
114	schodiště	3.21	keramická dlažba tažená max. 10mm typ C, obklad schodiště schod. hvrnýkami stejného typu	-	omítka a vápenný štuk	omítka a vápenný štuk
115	sklad	2.11	keramická dlažba tažená max. 10mm - typ C	-	keramický obklad 2000mm - typ c, omítka a vápenný štuk	omítka a vápenný štuk
116	chodba	11.84	keramická dlažba tažená max. 10mm - typ C	-	keramický obklad 2000mm - typ c, omítka a vápenný štuk	omítka a vápenný štuk
117	umývárna sbírního nádobí	7.70	keramická dlažba tažená max. 10mm - typ C	-	keramický obklad 2000mm - typ c, omítka a vápenný štuk	omítka a vápenný štuk
118	kuchyně	17.67	keramická dlažba tažená max. 10mm - typ C	-	keramický obklad 2000mm - typ c, omítka a vápenný štuk	omítka a vápenný štuk
119	cafe	8.53	keramická dlažba tažená max. 10mm - typ C	-	keramický obklad 2000mm - typ c, omítka a vápenný štuk	omítka a vápenný štuk
120	bar	21.28	velkoformátová podlaha z tvrdých pálených (slín evropský, slínový jasan apod.) 18-20mm	S-07	omítka a vápenný štuk	původní omítka a vápenný štuk na klenbách, opravy, výmalba
121	schinek	103.23	cihelná dlažba 300x300x30mm	S-07	původní - chránit před prachem	původní - chránit před prachem
122	restaurace	102.33	velkoformátová podlaha z tvrdých pálených (slín evropský, slínový jasan apod.) 18-20mm	S-07	omítka a vápenný štuk	původní omítka a vápenný štuk na klenbách, opravy, výmalba
123	zahrádka	52.36	stávající kamenná dlažba	S-02	omítka a vápenný štuk / původní restaurovaná fasáda	-
124	chodba	66.57	dlažba 10mm velkoformátová - [redacted] bříška - typ A, beton	S-03	obnovené omítky, plechem klešované, vosk	klenová chodba: obnovené omítky, plechem klešované, vosk restaurované gotické kamenné prvky nový strop: omítka a vápenný štuk
125	sklum - výstavní prostor	355.64	dlažba 10mm velkoformátová - [redacted] bříška - typ A / bet, suchodělová stupně, beton, okolní podlaha (kostka - 125a)	S-03	původní restaurovaná fasáda / omítka a vápenný štuk na pilířích / restaurované gotické kamenné prvky	prosklená kce
127	svědík	5.38	keramický obklad velkoformátový mrazuvzdorný	S-05	keramický obklad velkoformátový mrazuvzdorný 2400mm - typ d, omítka	prosklená kce
128	WC ženy	22.71	tažená keramická dlažba max. 10mm - typ B	S-01	keramický obklad velkoformátový - typ a, 2200mm vč. hydroizolační stěrky	SDK 15mm
129	svědík	2.09	keramický obklad velkoformátový mrazuvzdorný	S-05	keramický obklad velkoformátový mrazuvzdorný 2400mm - typ d, omítka	prosklená kce
130	WC bezbariérové	2.64	keramická dlažba tažená max. 10mm vč. hydroizolační stěrky - typ B	S-01	keramický obklad velkoformátový 2200mm - typ a, vč. hydroizolační stěrky, integrovaná zrcadla nad umyvadly	SDK 15mm
131	úklidová komora	2.17	keramická dlažba tažená max. 10mm vč. hydroizolační stěrky - typ B	S-01	keramický obklad velkoformátový 2200mm - typ a, vč. hydroizolační stěrky	SDK 15mm
132	umývárna - ženy	11.05	keramická dlažba tažená max. 10mm vč. hydroizolační stěrky - typ B	S-01	keramický obklad velkoformátový 2200mm - typ a, vč. hydroizolační stěrky, integrovaná zrcadla nad umyvadly	SDK 15mm
133	vstup - zádveří	13.01	ústící pórva v hliníkovém rámu tl. cca 20 – 30 mm	S-09	pohledový železobeton	SDK 15mm
134	WC	1.62	keramická dlažba tažená max. 10mm vč. hydroizolační stěrky - typ B	S-01	keramický obklad velkoformátový 2200mm - typ a, vč. hydroizolační stěrky	SDK 15mm
135	předsíňka WC	3.89	keramická dlažba tažená max. 10mm vč. hydroizolační stěrky - typ B	S-01	keramický obklad velkoformátový 2200mm - typ a, vč. hydroizolační stěrky, integrovaná zrcadla nad umyvadly	SDK 15mm
136	recepce	8.81	tažená keramická dlažba max. 10mm - typ B	S-01	omítka a vápenný štuk	SDK 15mm
137	svědík	4.77	keramický obklad velkoformátový mrazuvzdorný	S-05	keramický obklad velkoformátový mrazuvzdorný 2400mm - typ d, omítka	prosklená kce
138	šatna	12.31	tažená keramická dlažba max. 10mm - typ B	S-01	omítka a vysušovací štuk	SDK 15mm
161	kanoár	11.11	zátěrový koberec	S-01	omítka a vápenný štuk	SDK 15mm

Hulec & Špička Architekti

DOMINIKÁNSKÝ KLÁŠTER - DŮM UMĚNÍ V OPAVĚ, obnova a přístavba

DOKUMENTACE SKUTEČNÉHO PROVEDENÍ

ZADAVATEL:	VOKD, a. s.	
INVESTOR:	STATUTÁRNÍ MĚSTO OPAVA	
AUTOŘI NÁVRHU:	Doc.akad.arch. MIKULÁŠ HULEC, Ing.arch. DANIEL ŠPIČKA	číslo pork.:
	Hulec & Špička Architekti, Jindřišská 7, 110 00 Praha 1	
ZODP. PROJEKTANT:	Doc.akad.arch. MIKULÁŠ HULEC, autorizovaný architekt ČKA	
DATUM:	09/2011	
ČÁST PROJEKT. DOKUM.:	**STAVEBNĚ-ARCHITEKTONICKÁ ČÁST**	číslo zak.:
SPOLUPRÁCE	Ing.arch. Matěj Bahčič	
VÝKRES:	**PŮDORYS 1. NP** 1:100	číslo výk.: **02**